




AREA, VOLYM
 BTA 967, 1 m²
 BTV 6298, 5 m³
**BYGGSÄRSÄRE
 BYA 973, 6 m²**

FÄRKLÄRINGAR
 + 4, 15 AVMAGD ENLIGT RH2000 121112/13
 + 4, 15 BERÄKNAD HÖJD
 + 4, 15 LÄGGENHETSGRÄNS
 INGAR EJ I BRUKSAREAN

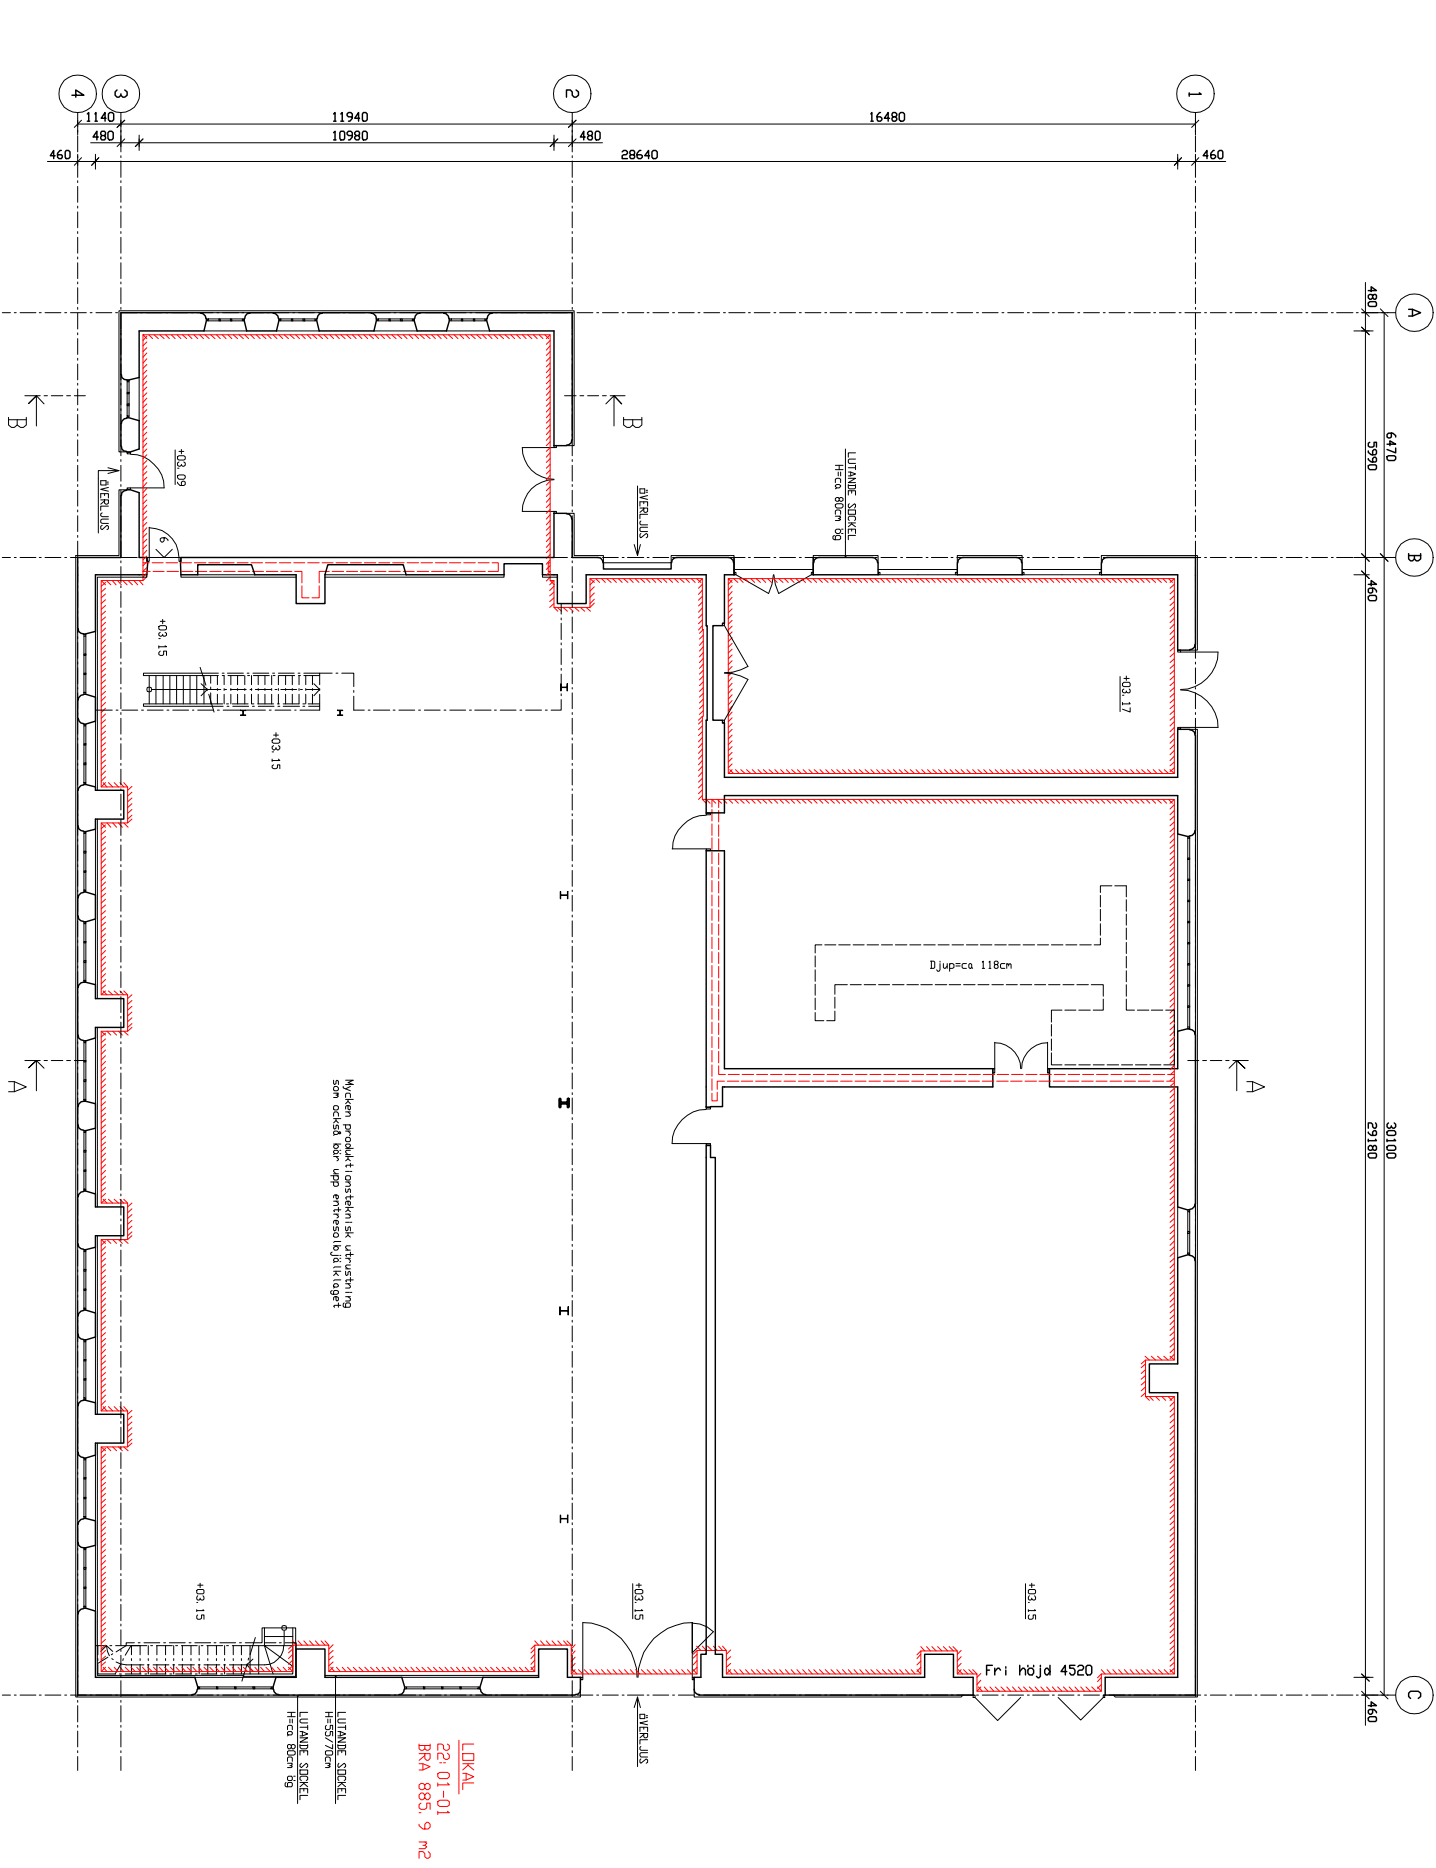

LOKAL
 22-01-01
 BRA 885, 9 m²


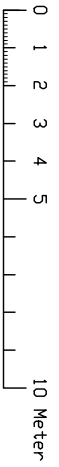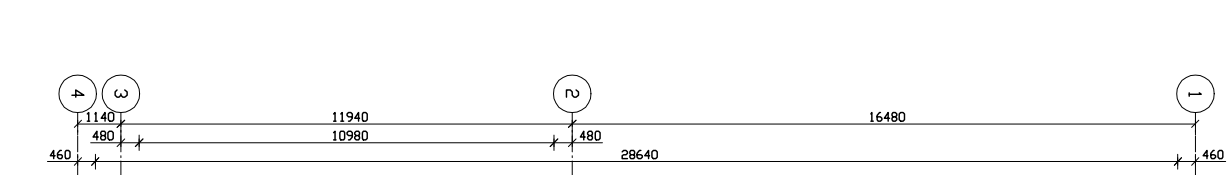

RELATIONSHANDLING		STOCKHOLMS STAD	
Relationshandling upprättad av Norconsult AB Hornbäcksgatan 19, 17734, Stockholm Tel: 08-462 61 31 www.norconsult.se		Ejohandlingskontoret Box 8199, 164, 28 Stockholm	
PROJEKT	GASVERKSOMRADET	PRODUKT	HJORTHAGEN
BYGGNAD	HUS 22	BYGGNAD	PLAN 01 (BY)
BYGGNAD	PLAN 01 (BY)	BYGGNAD	+ 3, 15
BYGGNAD	PLANRITNING	BYGGNAD	SKALA 1:100
BYGGNAD	1022875	BYGGNAD	Z-40-11-22011
BYGGNAD	12.11.26	BYGGNAD	

REV.	ANT.	REV.	ANSER	SIQ.	DATUM